


中敏工程设计咨询有限公司  
 建筑工程乙级  
 市政工程专业  
 电力工程专业  
 环境工程专业  
 A261143864

■ 备注  

工程设计文件出图专用章  
 单位名称：中敏工程设计咨询有限公司  
 证书编号：A261143864

注册建筑师  
 姓名：李俊理  
 注册编号：61112933-002  
 有效期至：2027年04月

设计号	2026-FJ283
日期	2026.3.3
图名	竣工图-01项/共2项
比例	1:100
图次	第一版
图号	JZ-01

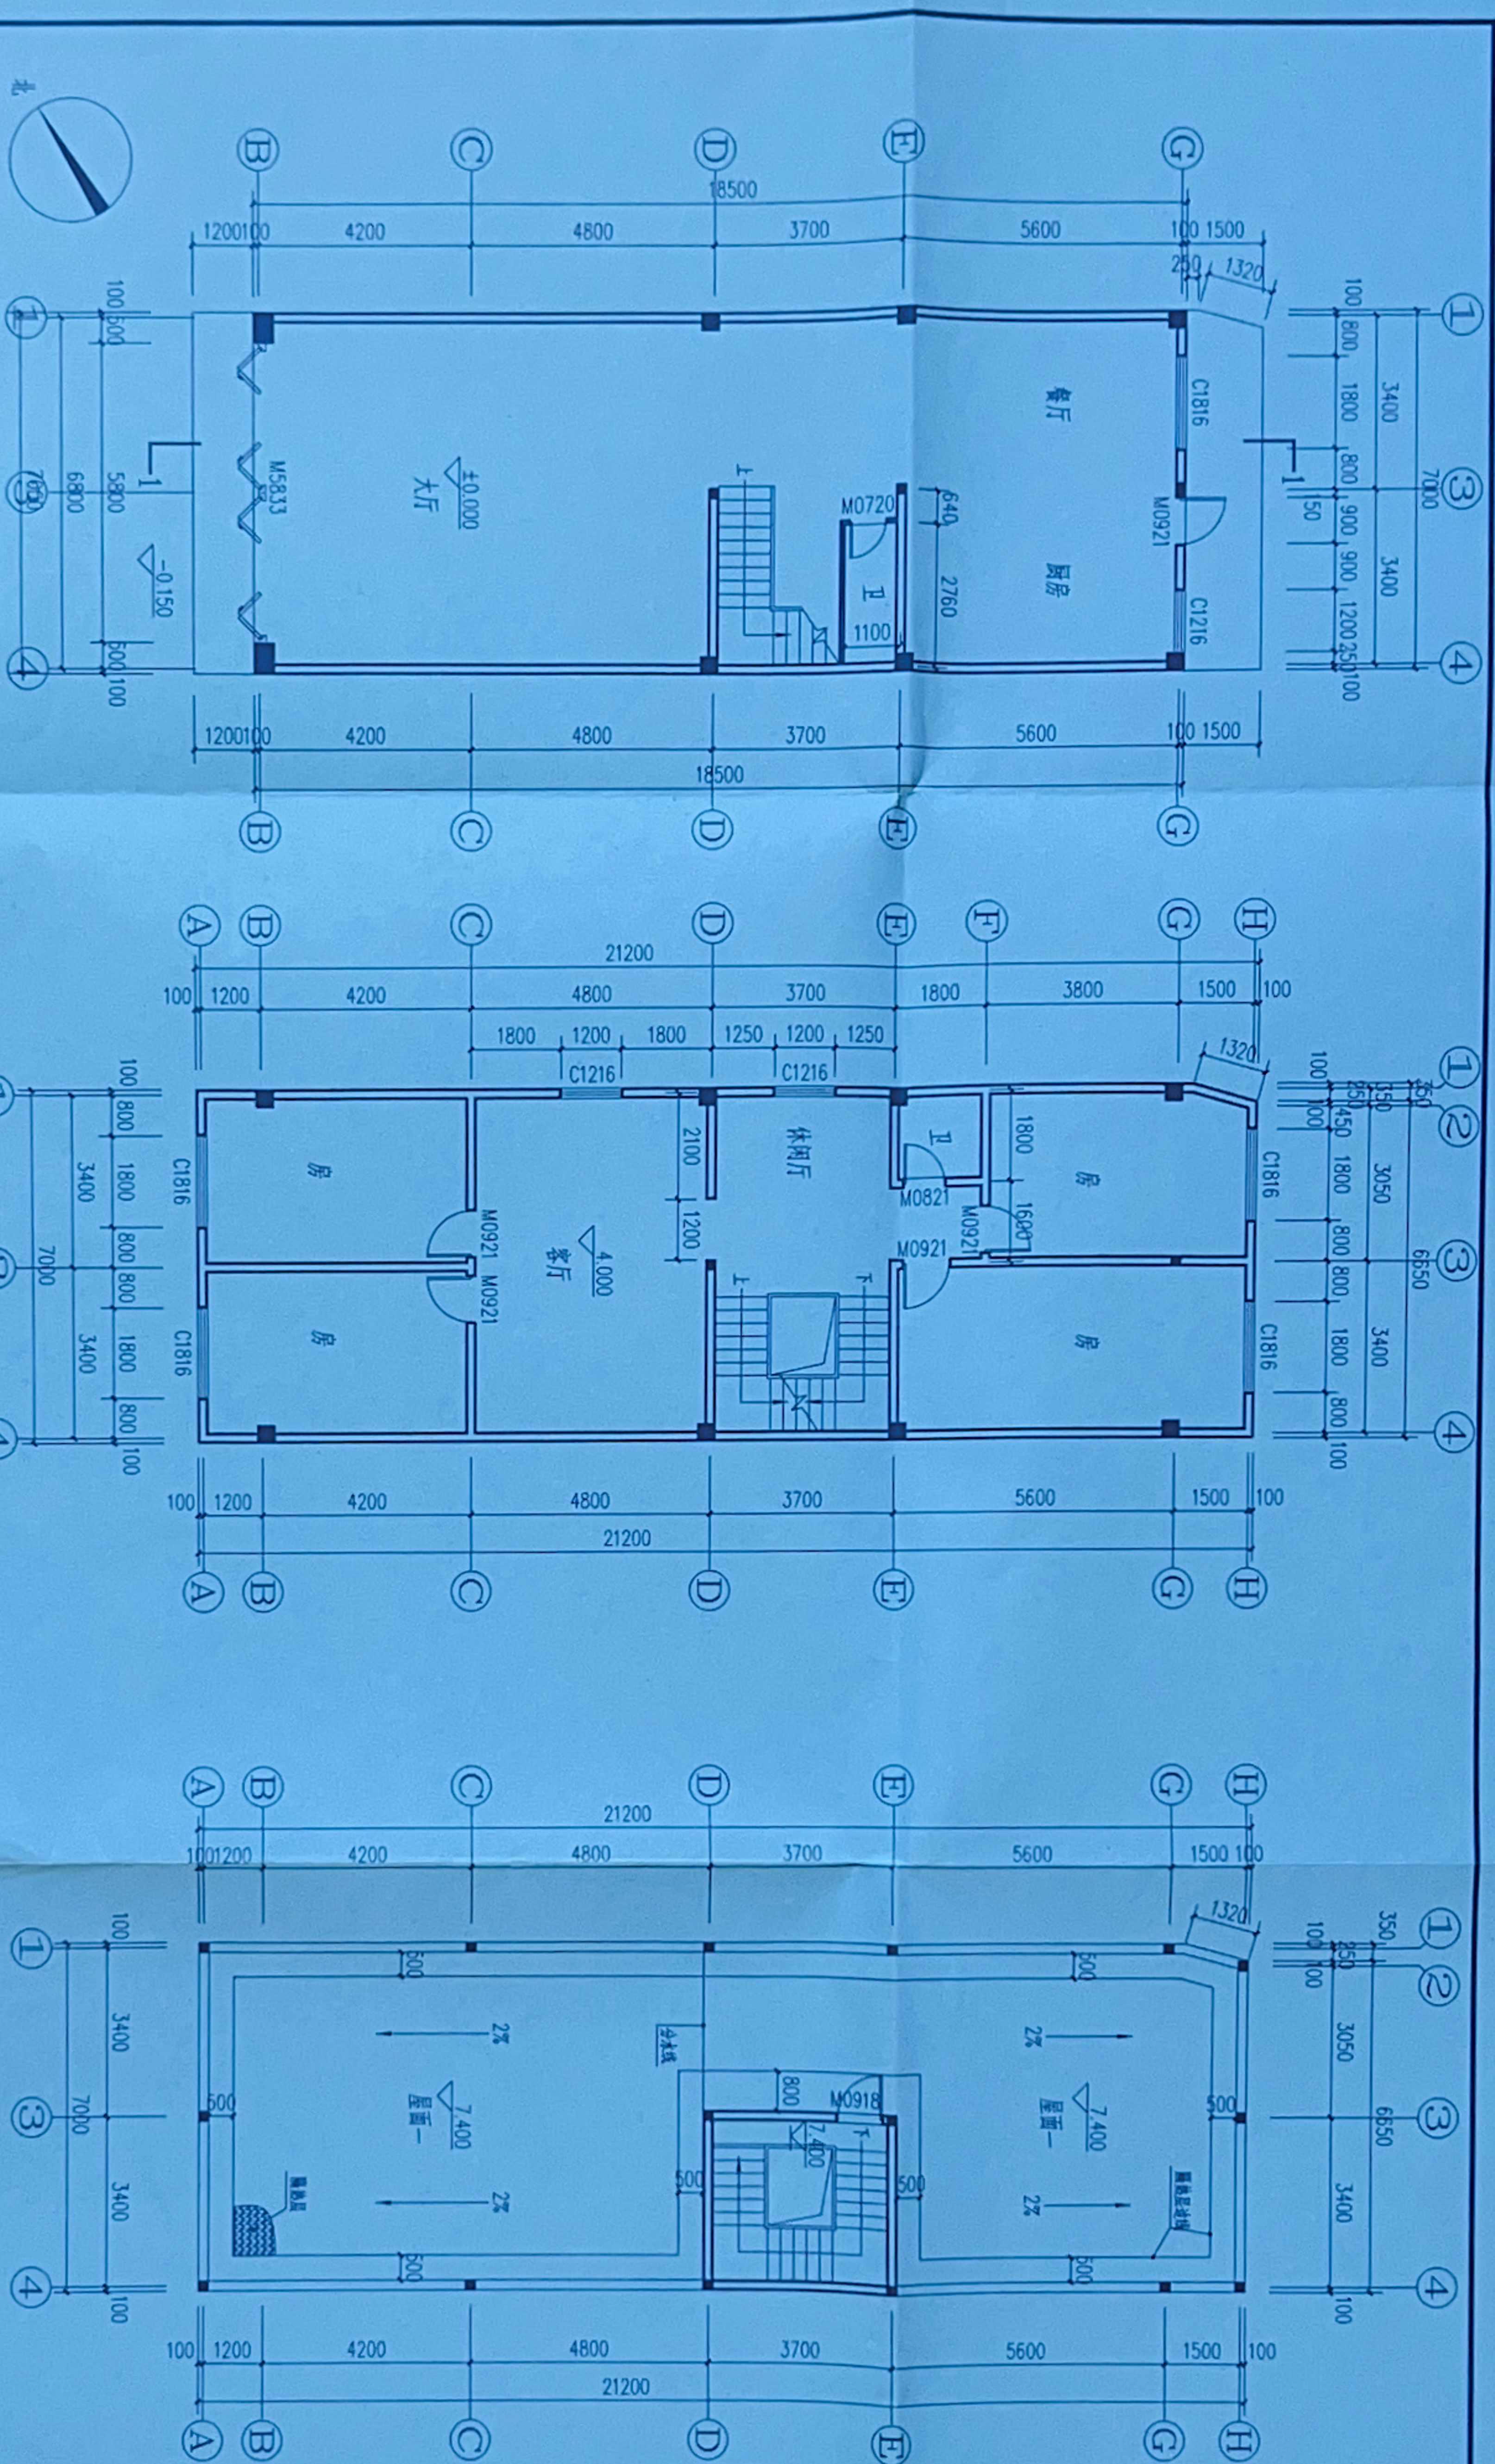

建筑说明:



1. 本图纸为私人住宅竣工图，砖混结构。建筑层数为二层。一层层高为4.0米，二层层高为3.4米，顶层层高为2.1米。一层建筑面积129.5平方米，二层建筑面积148.26平方米，总建筑面积277.76平方米。
2. 本图纸为已建房屋，土地证占地面积为126平方米，现实际测量占地面积为129.5平方米，属于按历史遗留问题补办项目现场核超出土地范围面积为3.5平方米。
3. 该房屋为已建房屋，经计算论证现有房屋基础和质量能满足相关规范要求，特此说明。

一层平面图 1:100  
 本层建筑面积: 129.5m<sup>2</sup>  
 本层占地面积: 129.5m<sup>2</sup>  
 总建筑面积: 277.76m<sup>2</sup>

二层平面图 1:100  
 本层建筑面积: 148.26m<sup>2</sup>


顶层平面图 1:100

屋面平面图 1:100

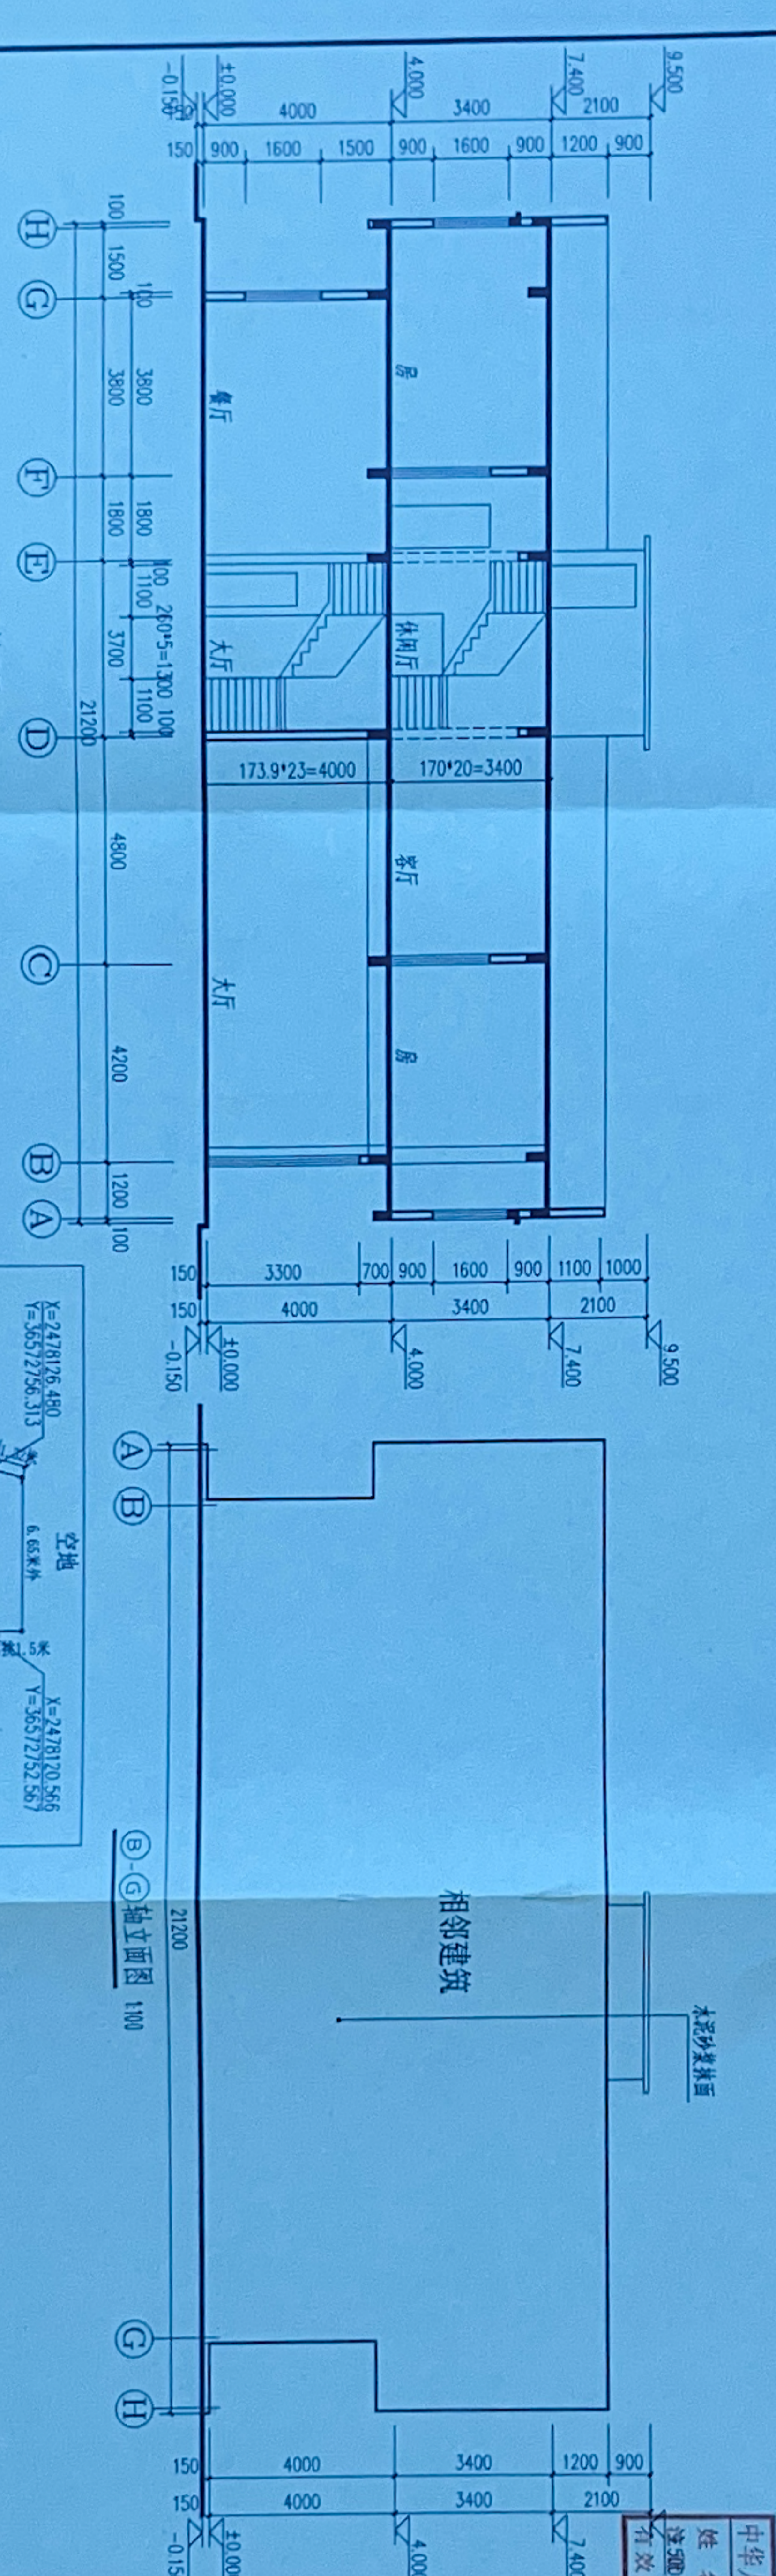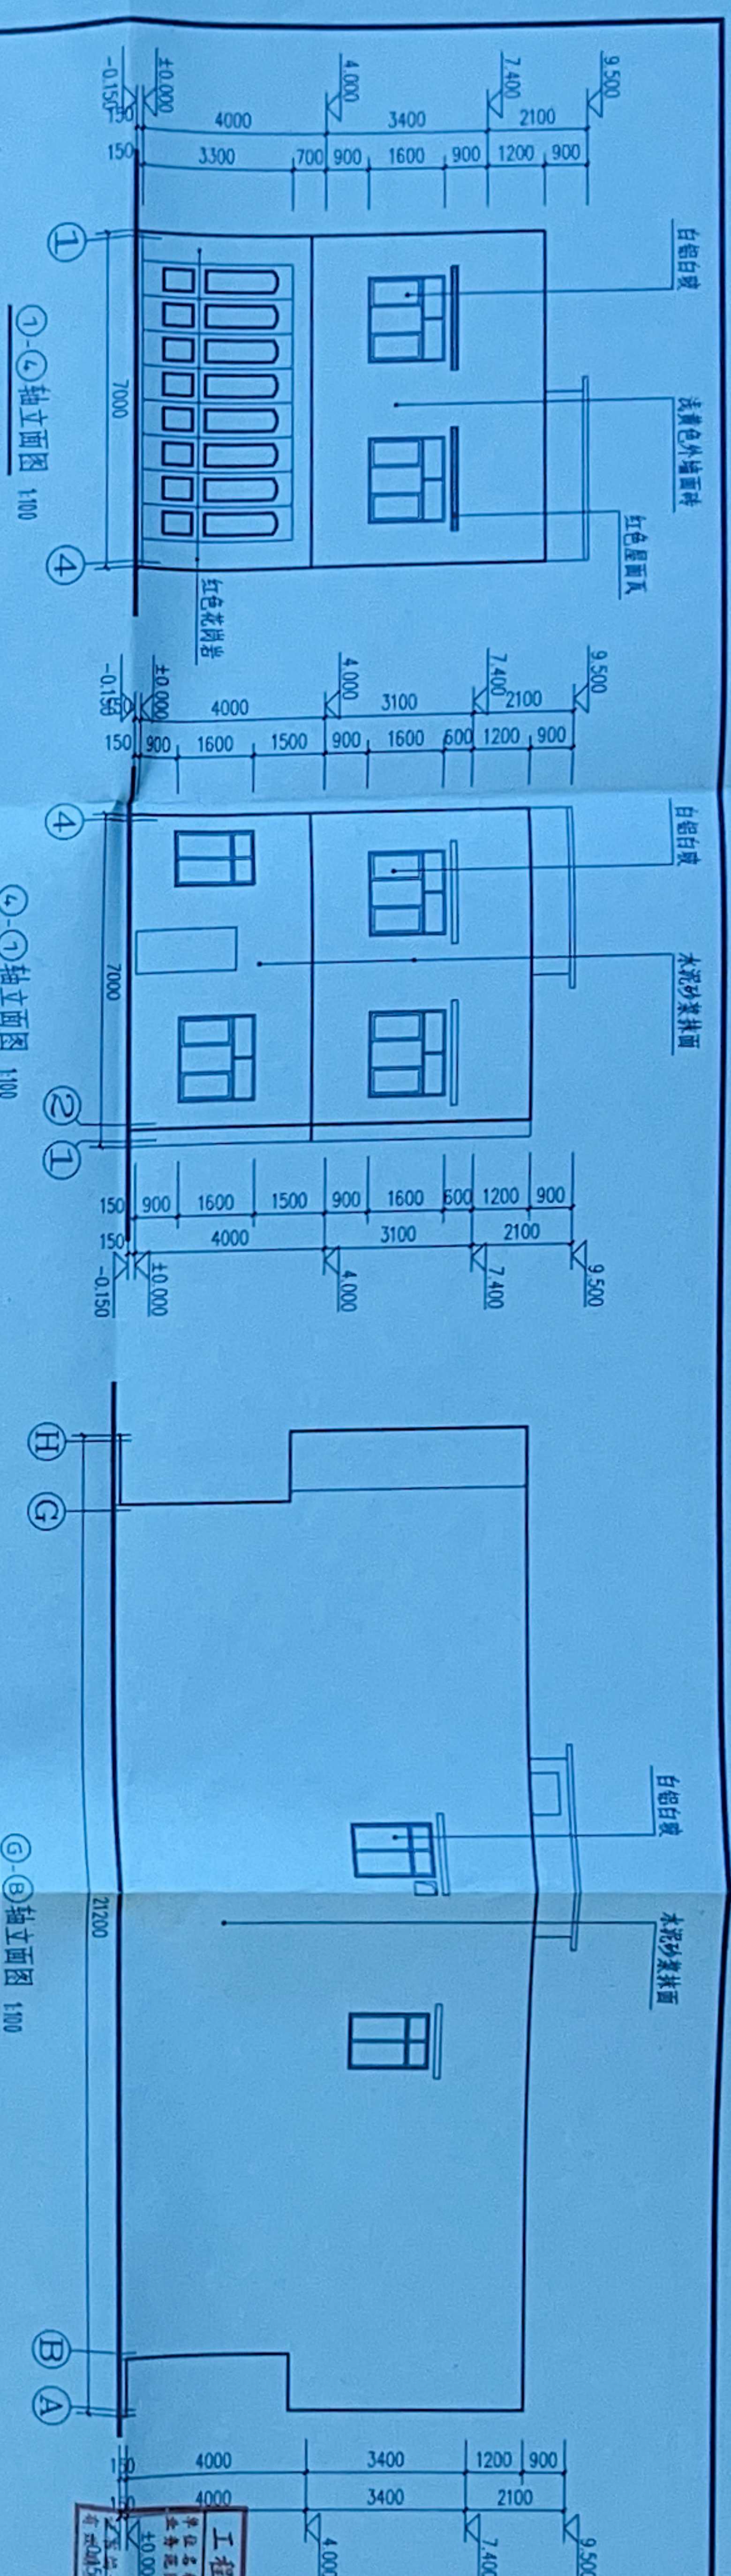

门窗表

类型	窗框编号	洞口尺寸(mm)	数量	备注
窗框	M0720	700X2000	1	窗框
窗框	M0821	800X2100	1	窗框
窗框	M0918	900X1800	1	窗框
窗框	M0921	900X2100	5	窗框
窗框	M5833	5800X3300	1	窗框
窗框	C1216	1200X1600	3	窗框
窗框	C1816	1800X1600	5	窗框

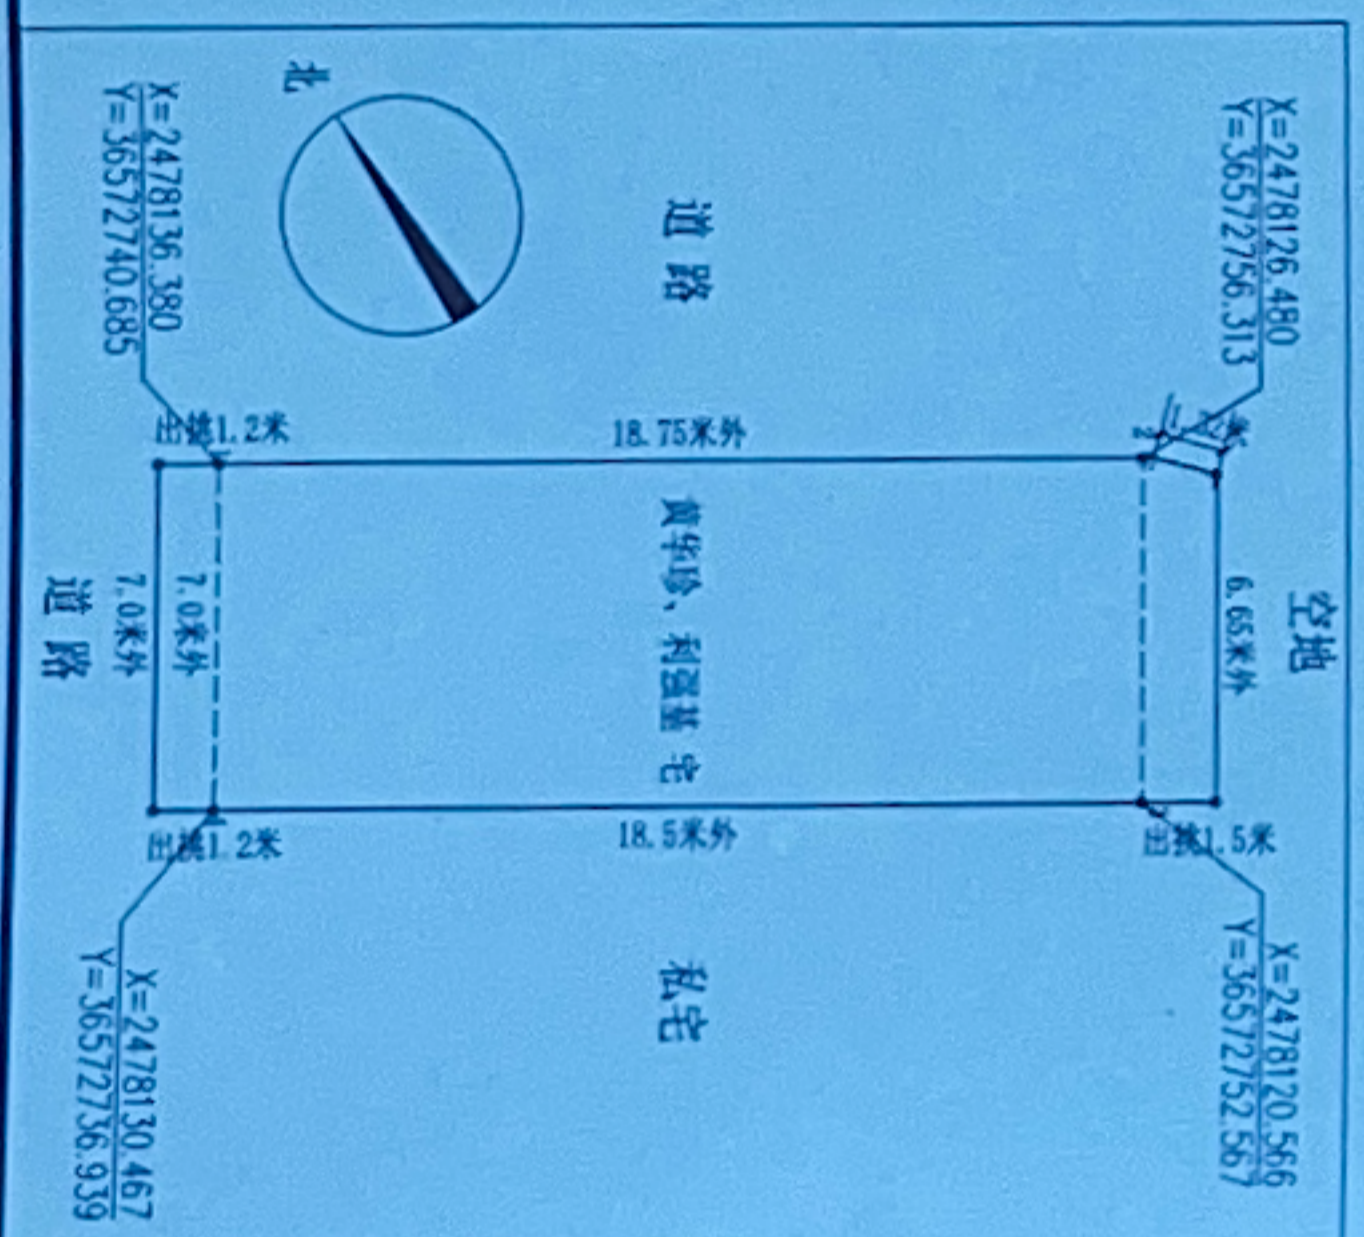

中核工程设计咨询有限公司  
 建筑工程乙级 A261143864  
 市政工程专业  
 环境工程乙级

工程设计师专用章  
 姓名: 位俊理  
 注册编号: 6111293-002  
 有效期至: 2027年04月

黄华珍, 利强基  
 私人住宅 (钦州市钦北区板樟镇 那香社区新岭马头塘)

设计号: ZKQZ-F1283  
 日期: 2026.3.3  
 图别: 竣工图-02页/共2页  
 比例: 1:100  
 图次: 第一版  
 图号: JZ-02