
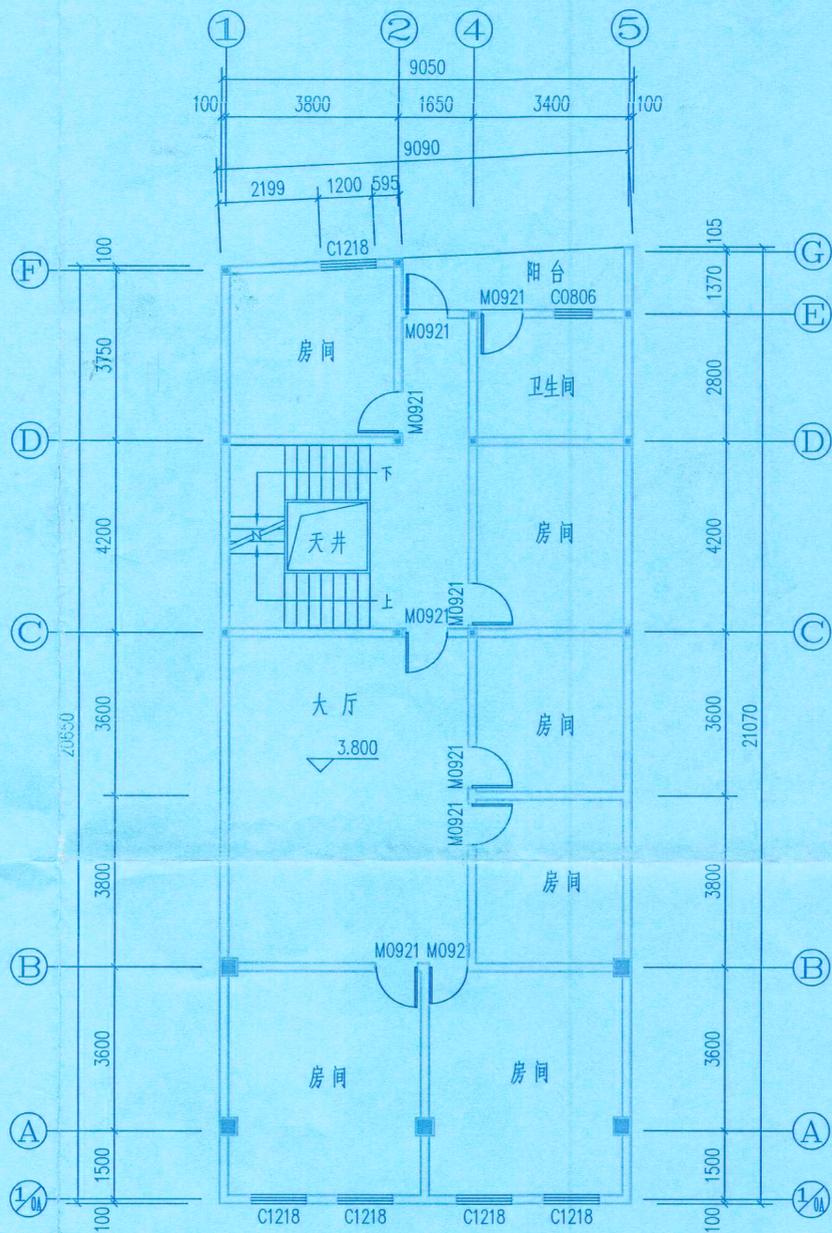


一层平面图 1:100

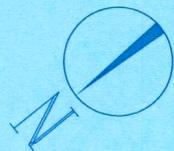

二层平面图 1:100

建筑说明:

- 1、本图纸为住宅建筑图，框架结构，建筑层数为六层。底层层高为3.8米，二至六层层高为3.2米，建筑高度为19.95米。
- 2、底层建筑面积为175.50平方米，二至五层每层的建筑面积为105.78平方米，六层的建筑面积为108.26平方米，总建筑面积为1026.88平方米。

防雷说明:

- 1、利用中12镀锌圆钢沿屋檐，屋顶及构架顶支高0.2m敷设，支架间距1.0m，转角间距0.5m，并与防雷引下线可靠焊接。不同标高处用中12镀锌圆钢焊接联通。
- 2、利用土建柱内一对角主筋自下而上通长搭接作暗装引下线。利用建筑物混凝土构造柱内两根中16以上主筋通长焊接作防雷引下线，其下端与接地体焊接，上端伸出屋面与屋面避雷带焊接，要求各引下线在经过每层横梁及楼板时，与梁或板内二主筋进行焊接。
- 3、本工程电气接地、防雷接地共用接地装置，其接地电阻要求 $R < 4\Omega$ ，如实测电阻达不到要求，应当增加垂直接地极。

会 签 栏		COORDINATION	
建筑	ARCHT.	给排水	PLUMBING
结构	STRUCT.	暖通空调	HVAC
电气	ELEC.	弱电	WEAK ELEC.

版本号	日期	修改内容
MARK	DATE	DESCRIPTION

中华人民共和国一级注册建筑师  
姓名: 张莉  
注册号: 4400920-011  
有效期至: 至2027年10月

资质章

广东省建设工程勘察设计院出图专用章  
单位名称: 广东弘基设计有限公司  
业务范围: 建筑行业(建筑工程)甲级  
资质证书编号: A144009203  
有效期至: 2028年12月22日

审定	石凯祥	石凯祥
校核	李宏图	李宏图
项目负责人	张莉	张莉
专业负责人	张莉	张莉
校对	叶舒浩	叶舒浩
设计		

建设单位 CLIENT 韦万义

工程名称 PROJECT 私人住宅

图名 TITLE 一、二层平面图

设计号	专业	阶段	竣工图
PROJECT No.	DISCIPLINE	STATUS	STATUS
	建筑	竣工	竣工
		图号	建-01
版本	01	日期	2026.01
REV.		DATE	



广东弘基设计有限公司

Guangdong Hong ji Design Co.,Ltd

工程设计证书编号: A144009203

建筑行业(建筑工程)甲级、市政行业(道路工程)甲级


工程设计证书编号: A244009200

市政行业(桥梁工程、给水工程、排水工程)乙级


城乡规划编制资质证书:

证书编号: 粤自资规乙字23440051

版权所有, 未经授权, 不得复制

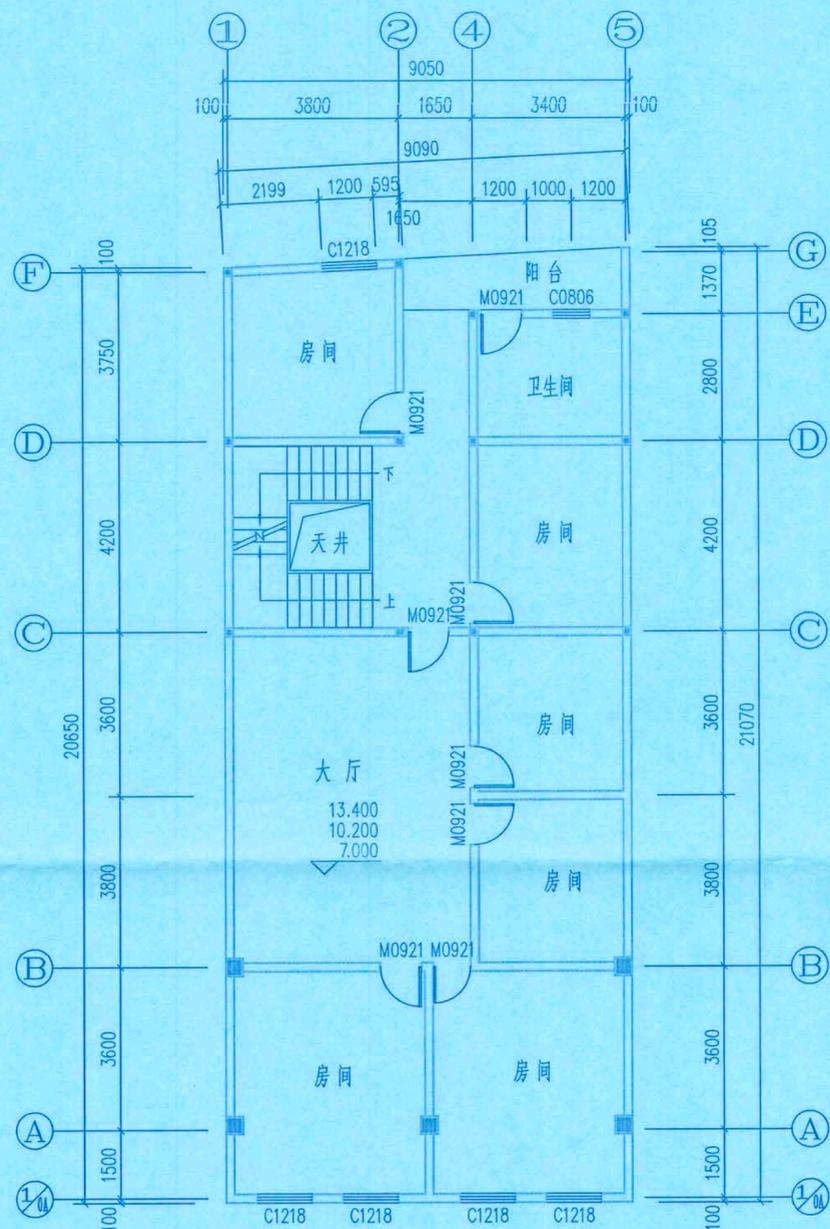

三至五层平面图 1:100

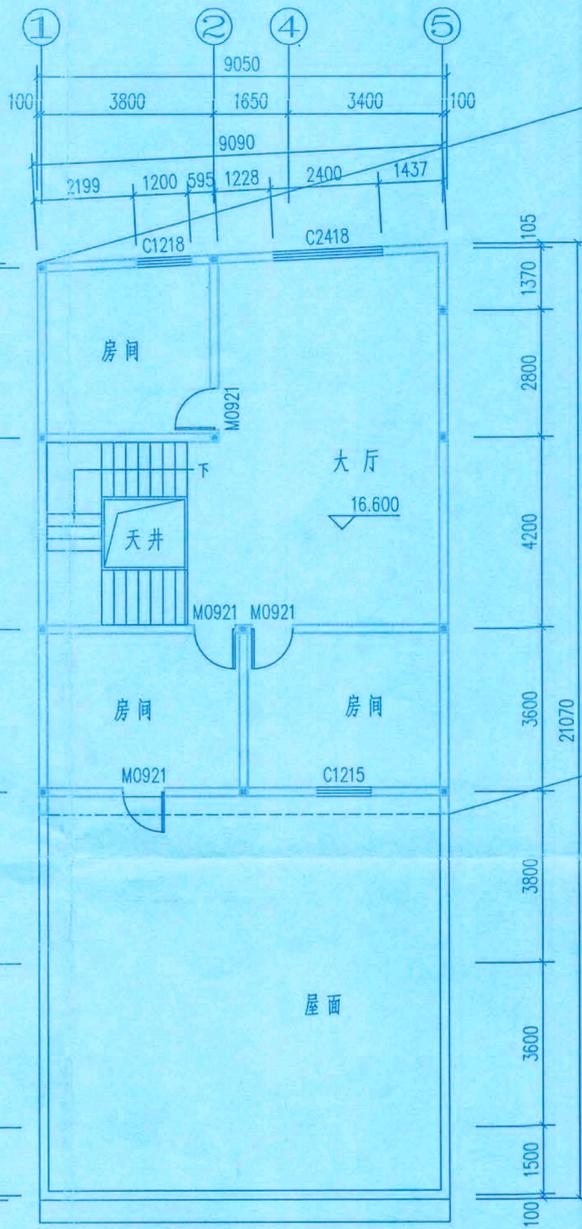

六层平面图 1:100

门窗表

类型	设计编号	洞口尺寸(mm)	数量
普通门	M0821	800X2100	1
	M0921	900X2100	41
	M3932	3925X3200	2
普通窗	C0806	800X600	4
	C1012	1000X1200	1
	C1215	1200X1500	1
	C1218	1200X1800	22
	C2418	2400X1800	1

会 签 栏	
COORDINATION	
建筑 ARCH.	给排水 PLUMBING
结构 STRUCT.	暖通空调 HVAC
电气 ELEC.	弱电 WEAK ELEC.

版本号: 日期: 修改内容:  
 MARK DATE DESCRIPTION  
**中华人民共和国一级注册建筑师**  
 姓名: 张莉  
 注册号: 4400920-011  
 有效期至: 至2027年10月

资质章  
 广东省建设工程勘察设计院出图专用章  
 单位名称: 广东弘基设计有限公司  
 业务范围: 建筑行业(建筑工程)甲级  
 资质证书编号: A144009203  
 有效期至: 2028年12月22日

审定 AUTHORIZED BY	石凯祥	石凯祥
审核 CHECKED BY	李宏图	李宏图
项目负责人 PROJECT DIRECTOR	张莉	张莉
专业负责人 CHIEF ENGR.	张莉	张莉
校对 CHECKED BY	叶舒浩	叶舒浩
	胡呈峰	胡呈峰

建设单位 CLIENT 韦万义

工程名称 PROJECT 私人住宅


图名 TITLE 三至六层平面图

设计号 PROJECT No.	阶段 STATUS	竣工图
专业 DISCIPLINE	建筑	图号 建-02
版本 REV.	01	日期 DATE 2026.01


**广东弘基设计有限公司**  
 Guangdong Hong ji Design Co.,Ltd  
 工程设计证书编号: A144009203  
 建筑行业(建筑工程)甲级、市政行业(道路工程)甲级  
 工程设计证书编号: A244009200  
 市政行业(桥梁工程、给水工程、排水工程)乙级  
 城乡规划编制资质证书:  
 证书编号: 粤自资规乙字23440051  
 版权所有, 未经授权, 不得复制



①-⑤立面图 1:100

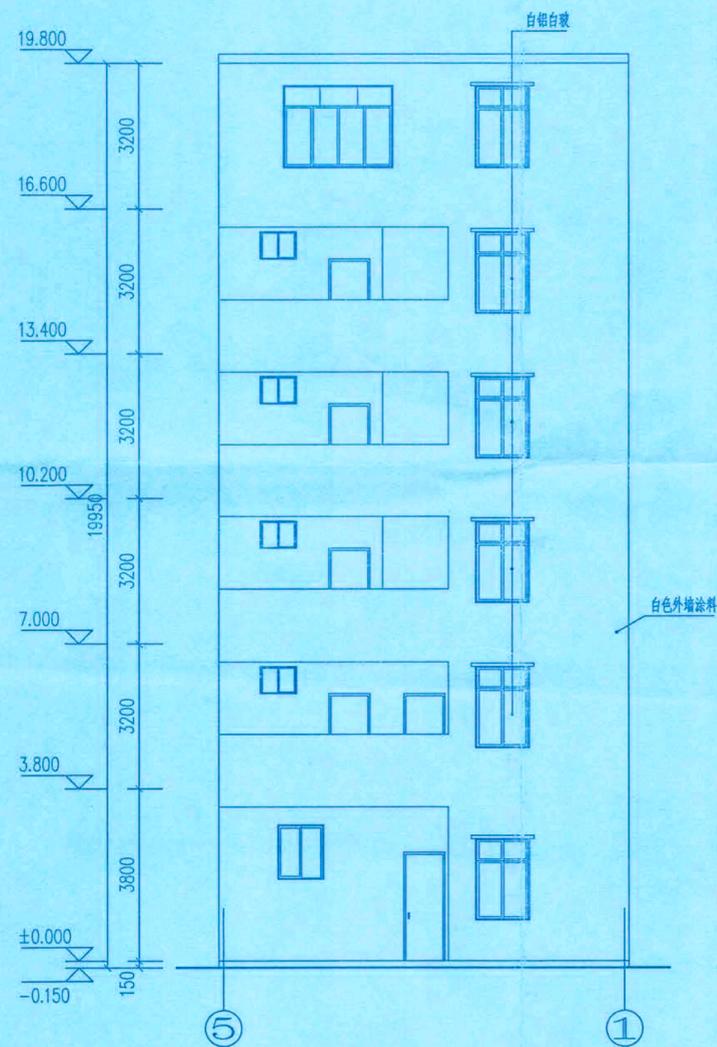

⑤-①立面图 1:100

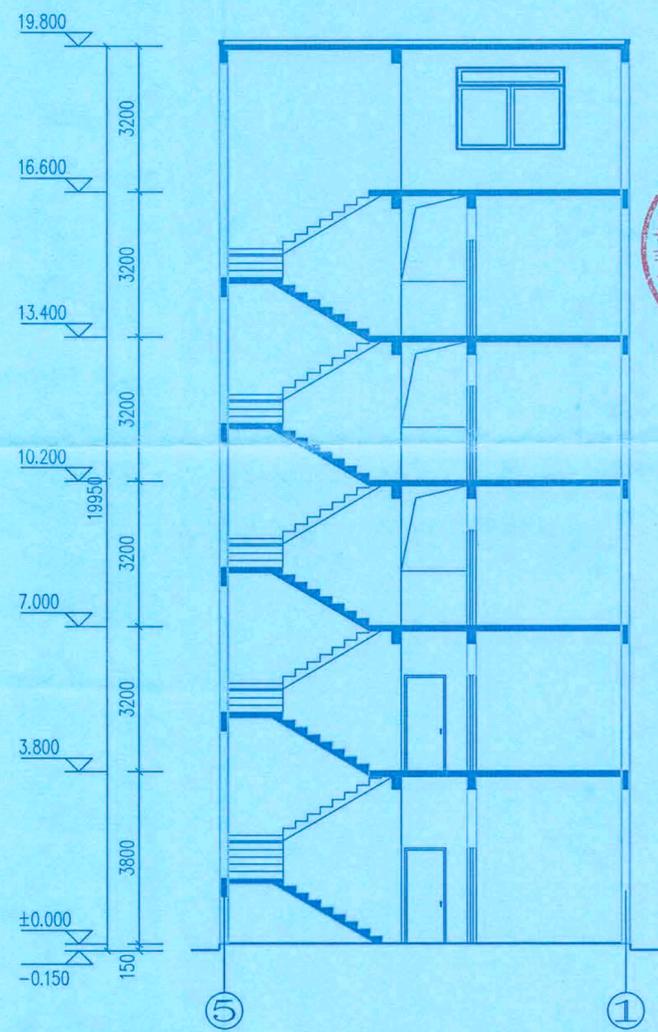

1-1剖面图 1:100

会 签 栏	
COORDINATION	
建筑 ARCH.	给排水 PLUMBING
结构 STRUCT.	暖通空调 HVAC
电气 ELEC.	弱电 WEAK ELEC.

中华人民共和国一级注册建筑师  
 注册章: 张莉  
 注册号: 4400920-011  
 有效期至: 至2027年10月

广东省建设工程勘察设计院  
 单位名称: 广东弘基设计有限公司  
 业务范围: 建筑行业(建筑工程)甲级  
 资质证书编号: A144009203  
 有效期至: 2028年12月22日



审核	石凯祥	石凯祥
AUTHORIZED BY	李宏图	李宏图
PROJECT DIRECTOR	张莉	张莉
CHEF ENGR.	叶舒浩	叶舒浩
CHECKED BY	蔡里峰	蔡里峰
DESIGNED BY		

建设单位 CLIENT 韦万义

工程名称 PROJECT 私人住宅

图名 TITLE 立面图 剖面图

设计号 PROJECT No.	专业 DISCIPLINE	版本 REV.	阶段 STATUS	图号 DRAWING No.	竣工图 DATE
	建筑	01	竣工图	建-03	2026.01

**广东弘基设计有限公司**  
 Guangdong Hong ji Design Co.,Ltd  
 工程设计证书编号: A144009203  
 建筑行业(建筑工程)甲级、市政行业(道路工程)甲级  
 工程设计证书编号: A244009200  
 市政行业(桥梁工程、给水工程、排水工程)乙级  
 城乡规划编制资质证书:  
 证书编号: 粤自资规乙字23440051

版权所有, 未经授权, 不得复制